
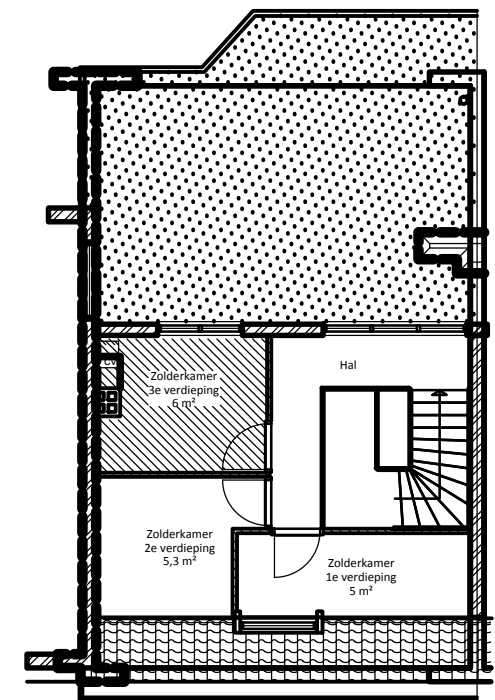
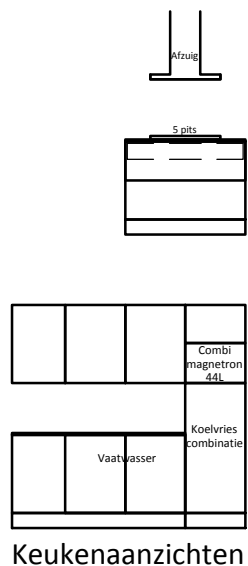


# Magalhaensplein 13-III

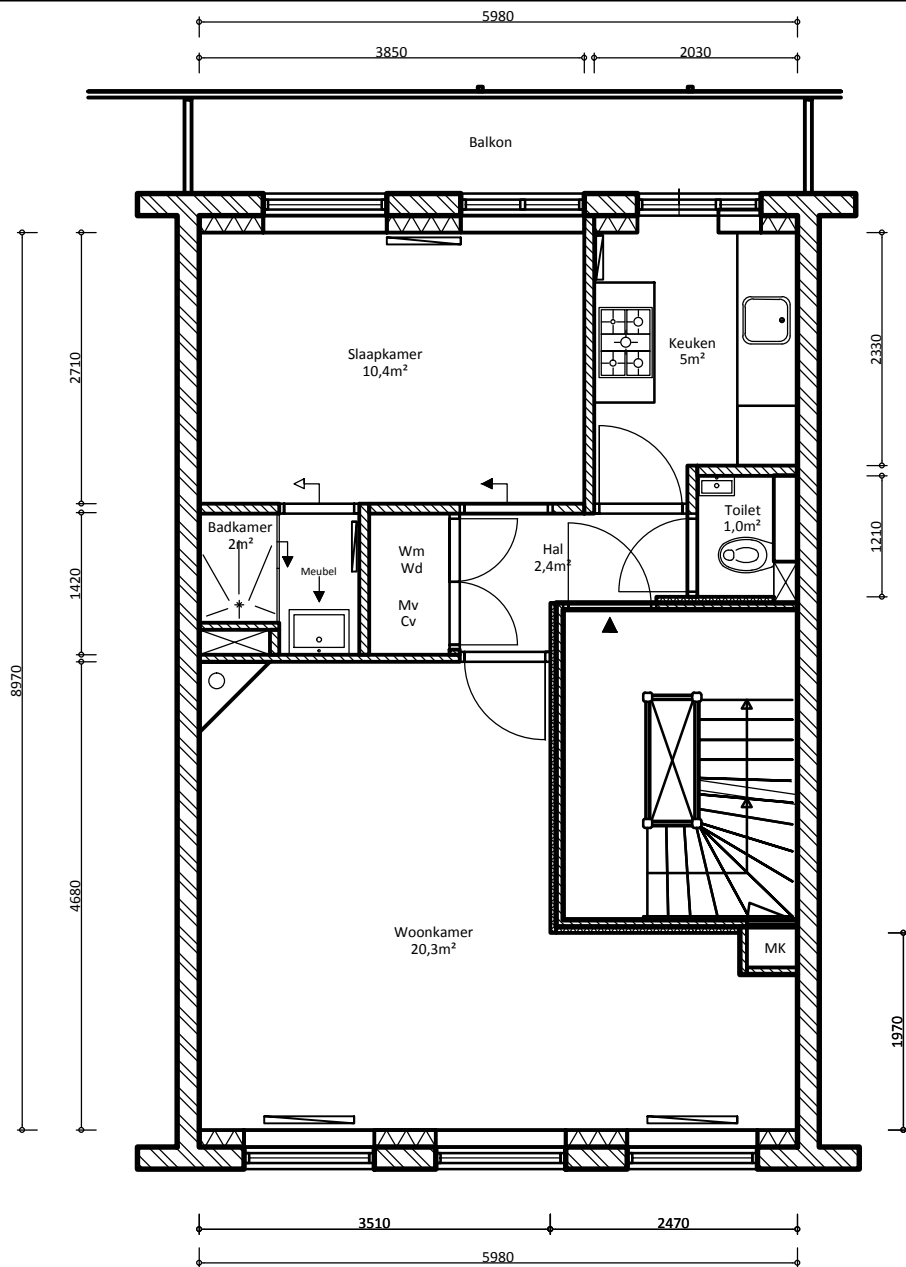

Zolderkamer in bruikleen  
Schaal 1:50

BVO 52,4 m<sup>2</sup>  
GBO 44,2 m<sup>2</sup>

<b>AHAM Vastgoed</b>		Sarphatistraat 370-A9 1018GW Amsterdam		3	Schuifdeur badkamer	23-03-2018	BP		
				2	As Built	28-02-2018	PK		
				1	Renovatie	21-04-17	HvN		
Adres: Magalhaensplein 13-III		Tekening nr. 2000.1138.400.004		0	eerste uitgave				
		Wijz. Omschrijving				Datum	Tekenaar	Contr.	Afdk.
		Formaat A4		Wijz.	0	Print dd	Schaal: 1 : 75		

Deze tekening is eigendom van de AHAM Vastgoed en mag zonder schriftelijke toestemming niet worden gecopieerd, gereproduceerd, aan derden ter inzage of voor aanmaak ten behoeve van derden worden gebezigd. Ook kunnen aan deze tekening geen rechten worden ontleend.

